


měřítko 1:500

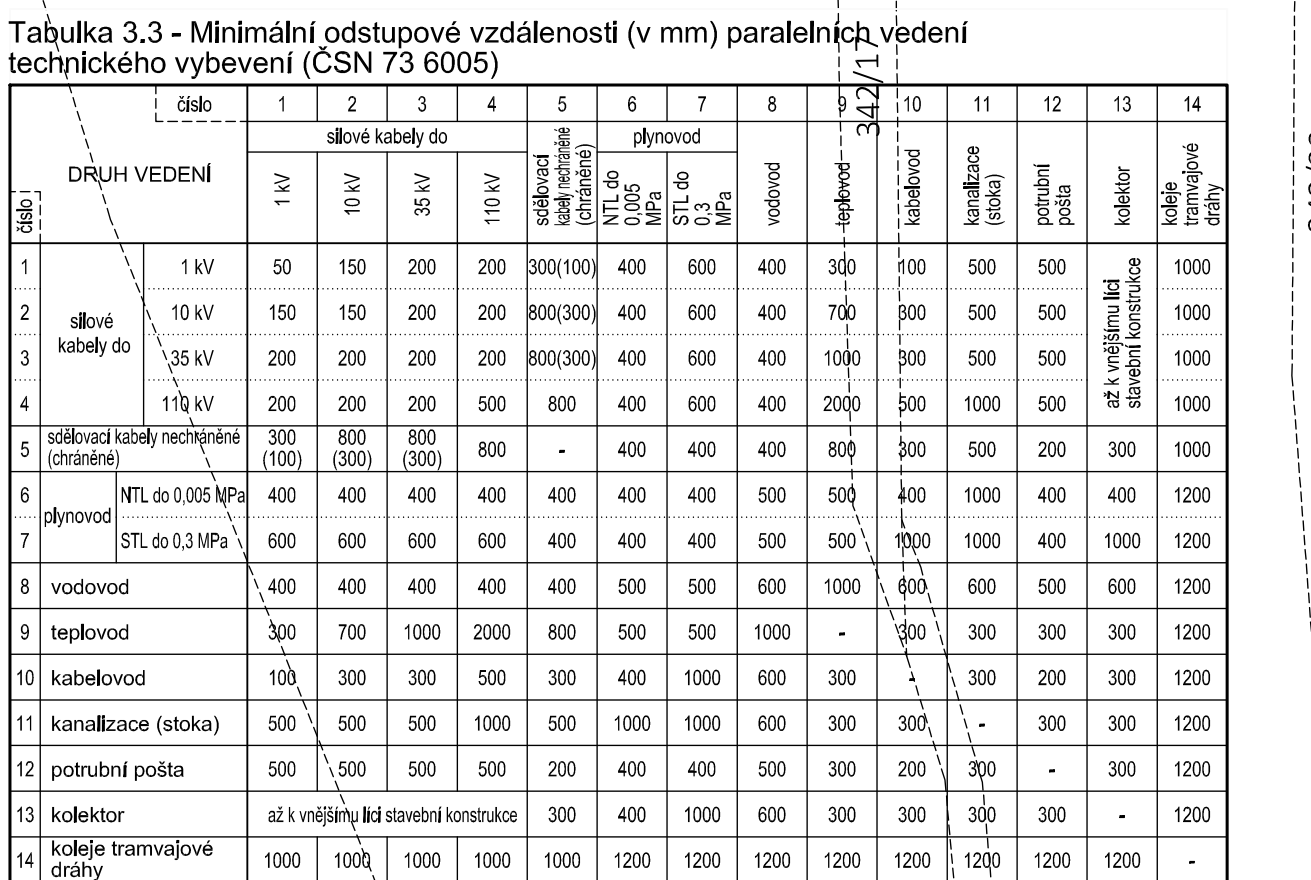

Tabulka 3.4 - Minimální odstupové vzdálenosti (v mm) křížujících se vedení technického vybavení (ČSN 73 6005)

		342/													
		drto													
		silové kabely do 1 kV													
		plynovod													
		teplovod													
		kabelovod													
		potrubní pošta													
		okružní vedení													
		kabelizace tramvajové dráhy													
1	silové kabely do 1 kV	50	150	200	200	300/100	100	100	400/200	300	300	300	300	300	1000
2	10 kV	150	150	200	200	800/100	100	200	400/200	500	300	300	300	1000	1000
3	35 kV	200	200	250	250	800/100	100	200	400/200	500	300	500	300	1000	1000
4	110 kV	300	200	250	250	500	300	700	400	1000	3000	500	300	1000	1300
5	silové kabely nechráněné (chráněné)	300 (100)	600 (100)	800 (100)	500 -	100	100	200	500 (150)	100	200	100	200	100	1000
6	NTL do 0,005 MPa STL do 0,3 MPa	100	100	100	100	300	100	100	150	100	100	500	100	100	1000
7	vodovod nechráněný (chráněný)	400 (200)	400 (200)	400 (200)	400	200	150	150	-	200	200	100	200	200	1500
8	teplovod	300	500	500	1000	500/150	100	100	200	-	150	200	200	200	1000
9	kabelovod	300	300	300	3000	100	100	200	150	-	100	200	200	200	1000
10	kanalizace (stoka)	300	300	500	500	200	500	500	100	100	-	300	100	-	-
11	potrubní pošta	300	300	300	300	200	100	100	300	200	200	300	-	200	1000
12	košektor	až k veřejnému led	stavění konstrukce	100	100	100	200	200	200	200	200	200	-	1000	-
13	kódie tramvajové dráhy	1000	1000	1000	1000	1000	1000	1000	1500	1000	-	1000	1000	-	-

SO 02	NOVOSTAVBA HALY PRO VOLIÉROVÝ CHOV NOSNÍC 59.628 ks	175 / 1
--------------	---	---------

SO 03 NOVOSTAVBA HALY PRO VOLÍŘOVÝ CHOV NOSNÍC 175/2 59 628 ks

S0 21 SPI AŠKOVÁ KANALIZACE

CELKOVÁ DÉLKA=	→ řad "S1" - celkem délka = $32,1+3,0+(2 \times 3,71) = 42,52 \text{ m}$;
----------------	--

--	--

POZOR!:
PŘED ZAŘÍZENÍM ZEMNÍCH PRACÍ JE BEZPODMÍNEČNĚ NUTNÉ VYZVAT VŠECHNY
PROVOZOVATELE A SPRÁVCE PODZEMNÍCH VEDEŇ, KTERÍ SE VYSKYTUJÍ V
TRASÁCH PŘÍPOJEK V MÍSTECH BUDOUCÍCH ZEMNÍCH PRACÍ K JEJICH
PŘESNÉMU VYTÝČENÍ A DOZORU, ABY NEDOSLO K JEJICH POŠKOZENÍ!!!

$\pm 0,000 = 223,600 \text{ m n.m.}$

	číslo	datum	vypracoval	popis	podpis
Změna	Z.01				
	Z.02				
	Z.03				

DOKUMENTACE SKUTEČNÉHO PROVEDENÍ		
Zodp. projektant	Vypracoval	Kontroloval
Ing. Josef Netik	Ing. Tomáš Fiala	Ing. Tomáš Fiala

Akce: **NOVOSTAVBA HALY PRO NOSNICE**

Kosice (570 176)

S.O.K. stavební, s.r.o.
Hrotovická - Průmyslová zóna 162
674 01 Třebíč 1
mob.: 727 975 008
e-mail: fiala@sok.cz

Kraj	Královéhradecký	Okres	Hradec Králové	Zakázka	
Obec	Kosice	Kat. území	Kosice (669 831)	Datum	20.2.2025
Stavebník	Podnik pro výrobu vaječ v Kosičkách, s.r.o.			Formát	8xA4
	Kosičky č.p. 127, 503 65 Kosičky			Měřítko	1:500
Obsah	SO 02 - HALA Č.2			Paré	Číslo výkresu
KOORDINAČNÍ SITUAČNÍ VÝKRES					C.03



SOK
stavební

S.O.K. stavební, s.r.o.
Hrotopická - Průmyslová zóna 162
674 01 Třebíč 1
mob.: 727 975 008
e-mail: fiala@sok.cz